


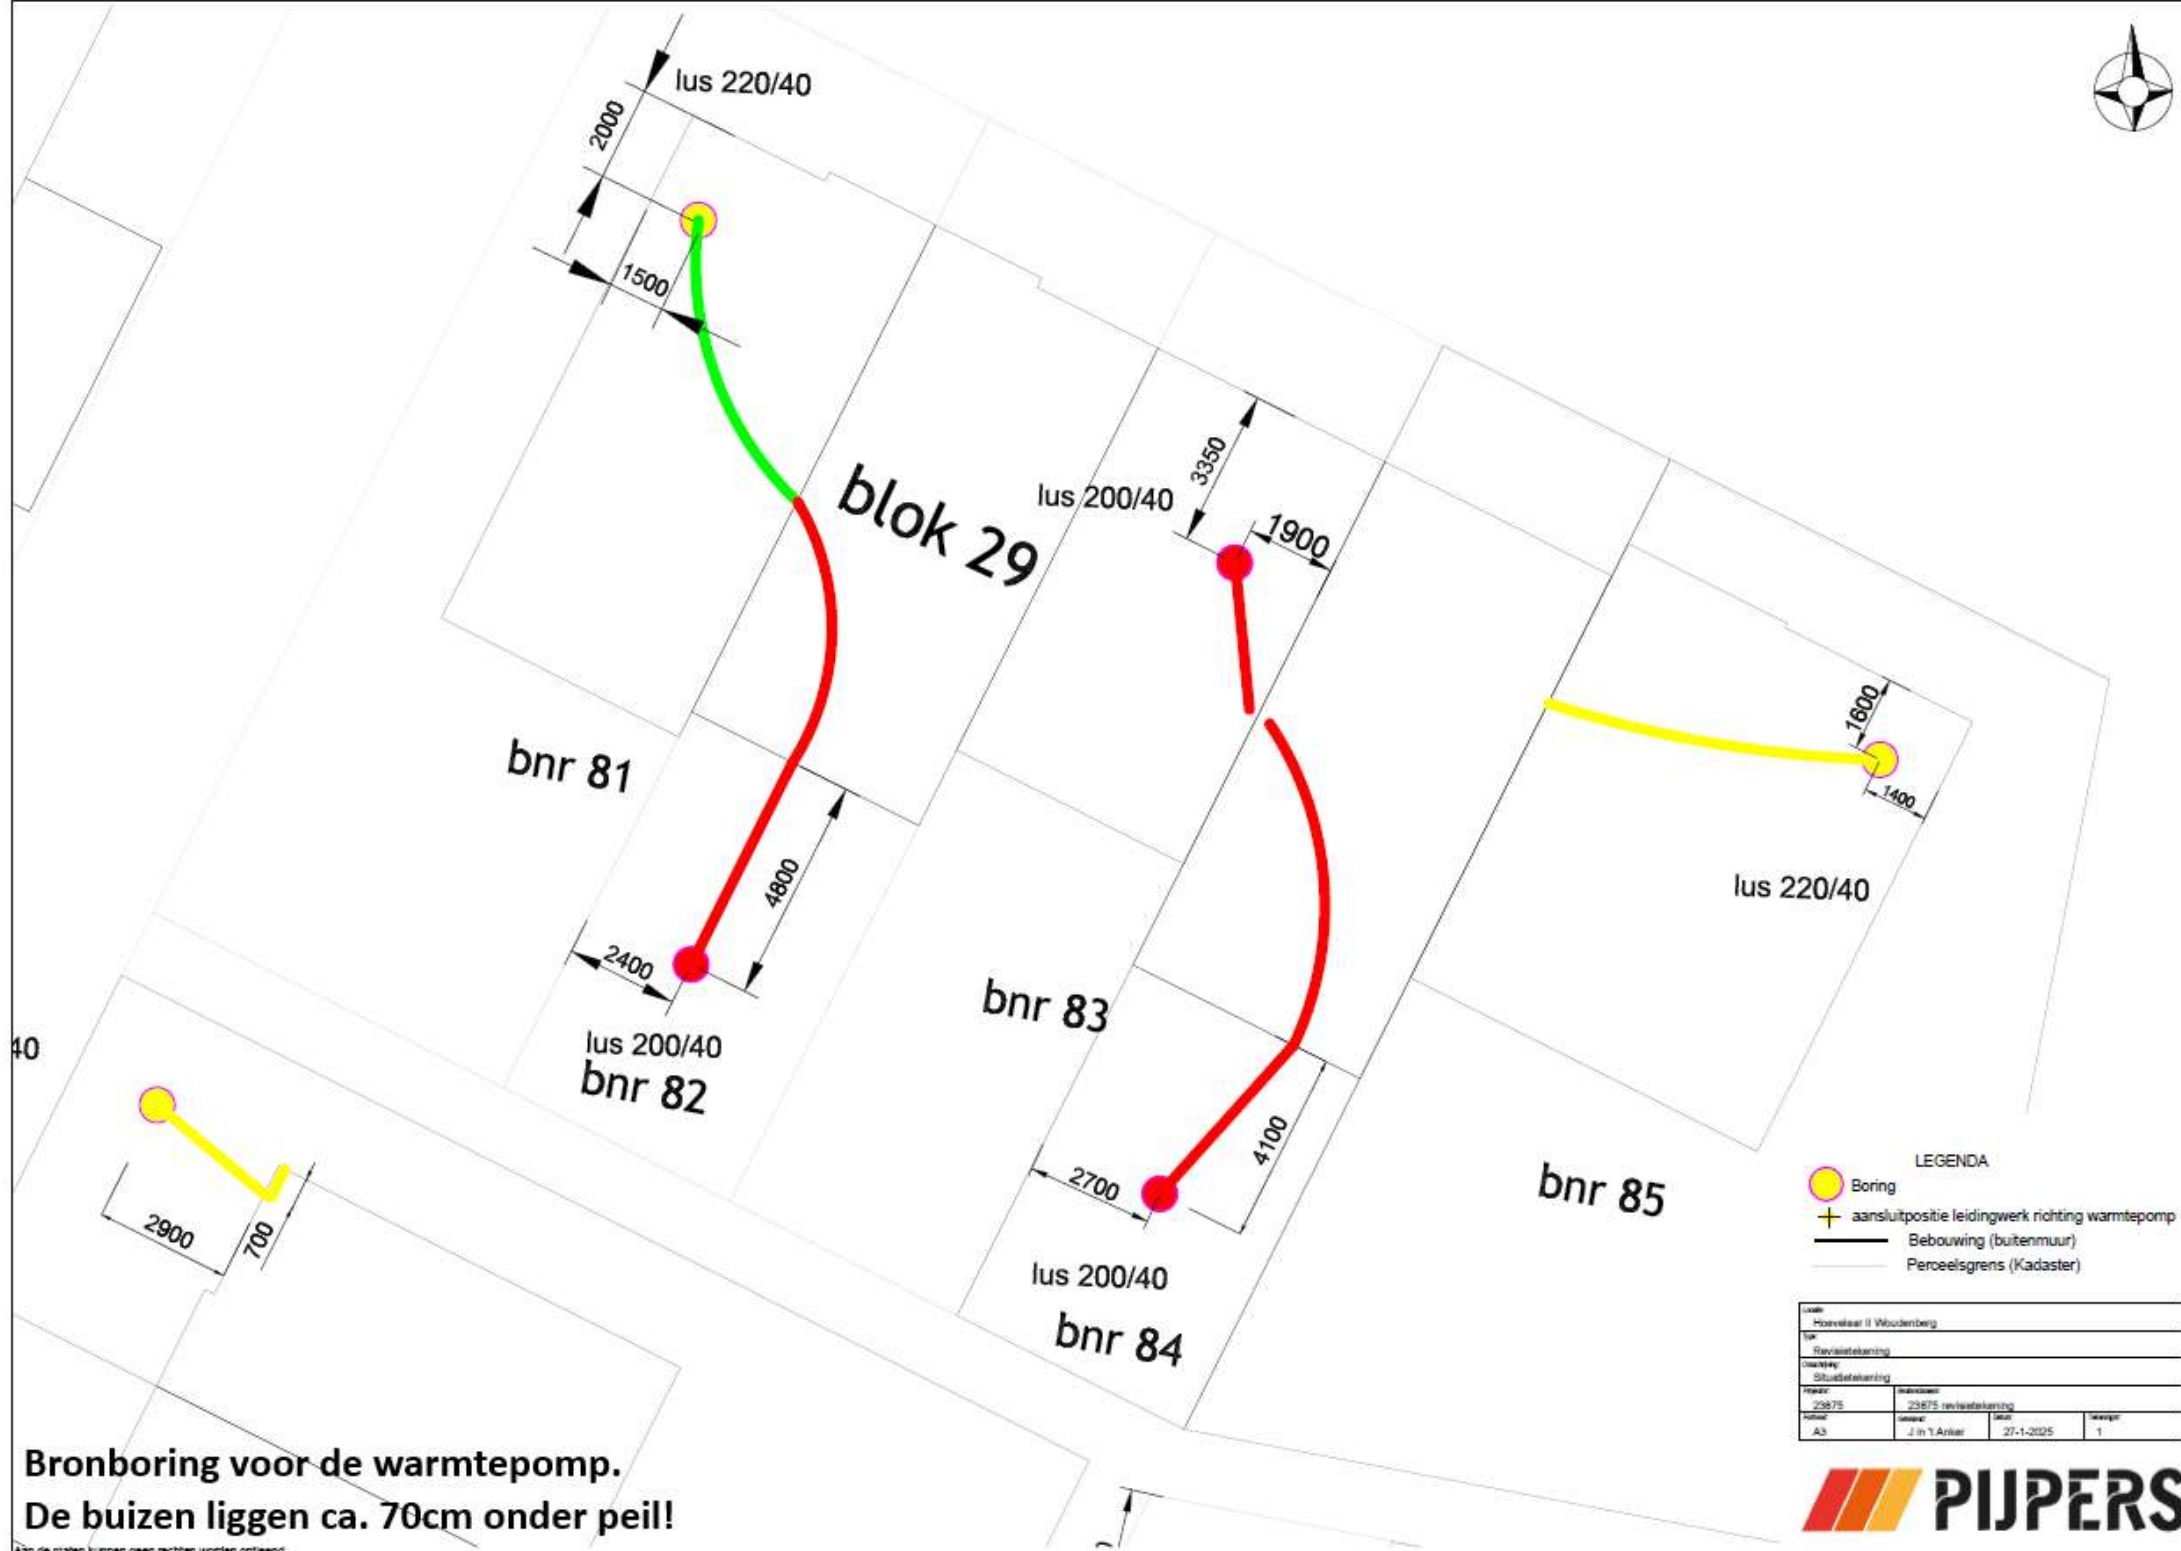

Bronboring voor de warmtepomp.
De buizen liggen ca. 70cm onder peil!

Aan de maten kunnen geen rechten worden ontleend.